

| ROHRE | | | |
|------------|---------|------------|-----------|
| Schweißart | Länge | Äußere Ø | Werkstoff |
| CS85 | 724,04m | 813,0x11,9 | SE480,7TM |
| CS71 | | | |

| FREMDFEITUNGEN | | | |
|----------------|--------|-------------|----------|
| Nr. | U.Lab. | Leitungstyp | Material |
| 1 | | FM-Kabel | |
| 2 | | FM-Kabel | |

| KREUZUNGEN | | | |
|------------|-----------------|-------------------------|--|
| Dat/Nr. | Kreuzungsobjekt | zuständige Dienststelle | |
| | | | |

ERDGAS-FL MIDAL
DN 800 MOP 90


Bestandsplan – Längsprofil

Maßstab: von km 555 + 740 m bis km 556 + 470 m

Höhenmaßstab: 1:1000

Plan-Nr.: 02.00.00.BL.25.07

Revisions-Nr.: K

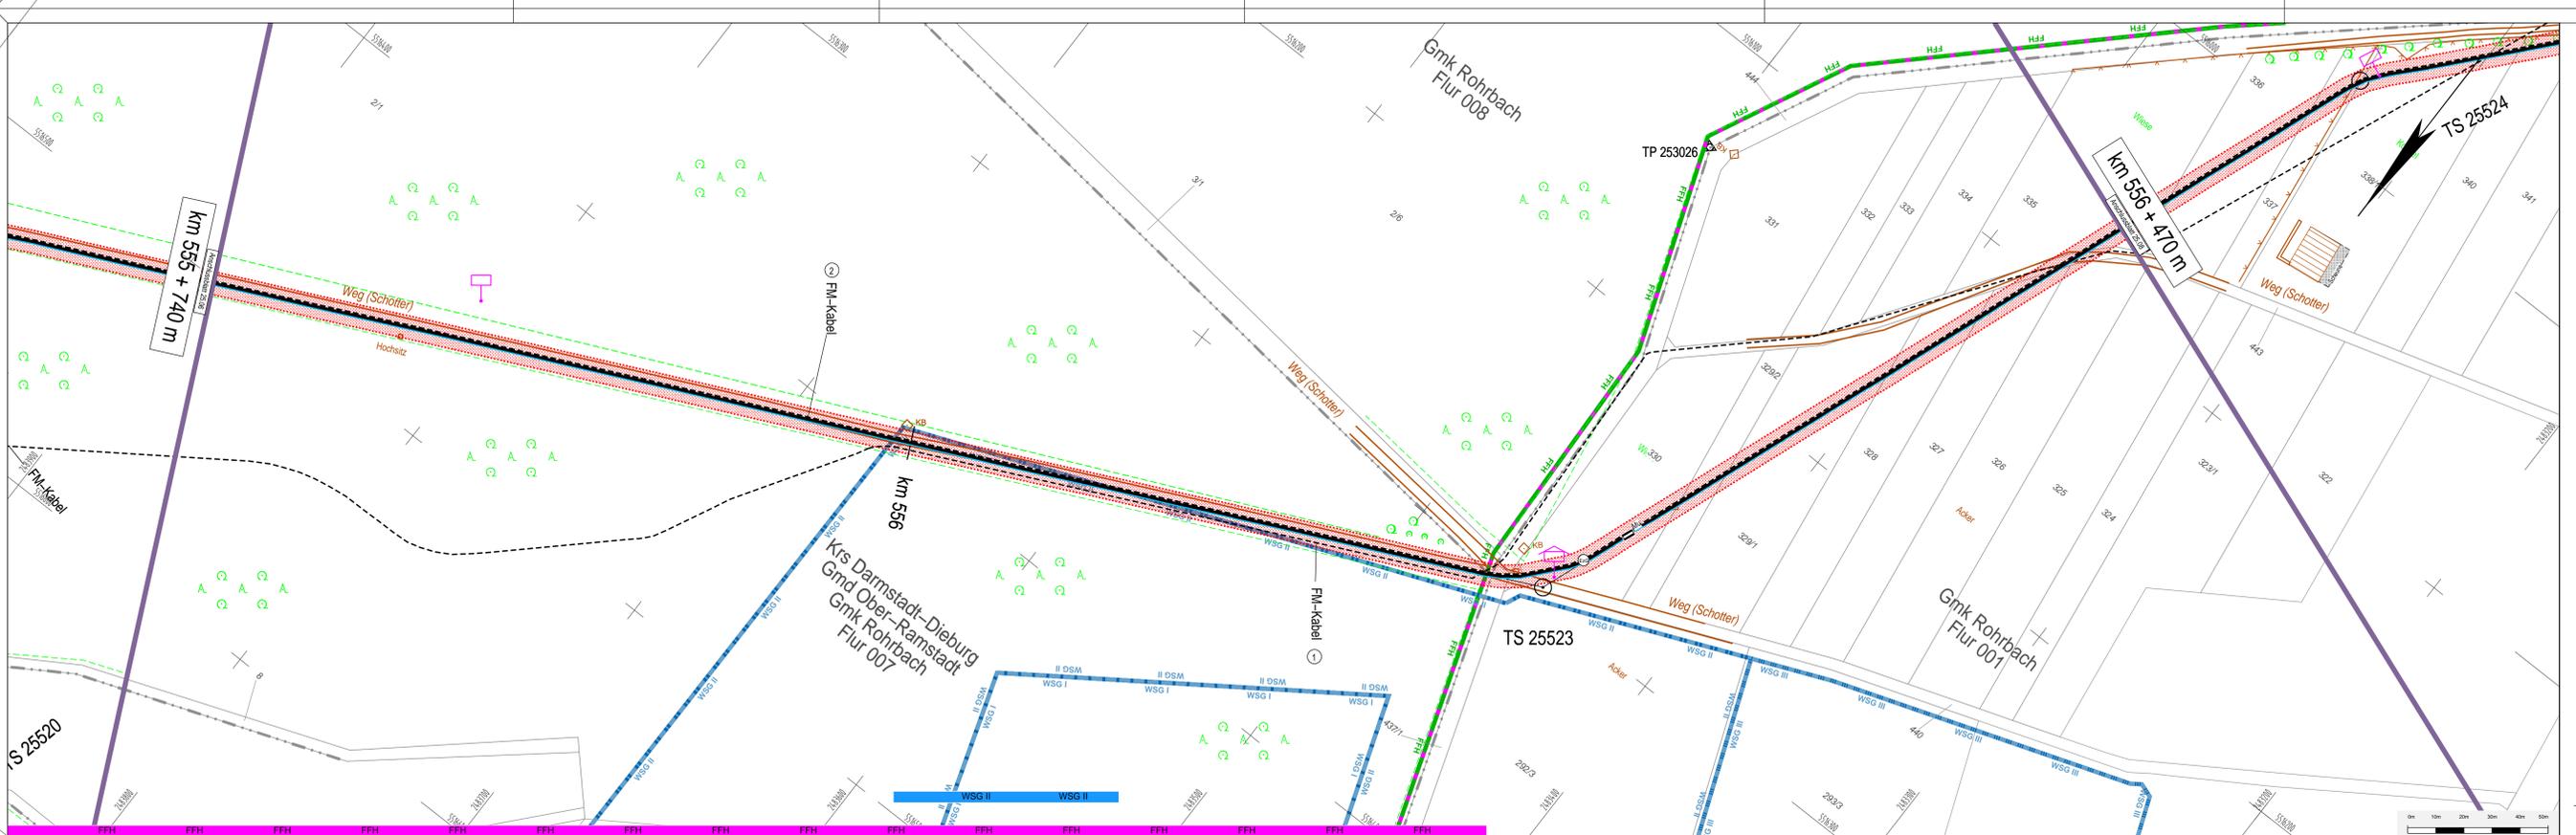

ERDGAS-FL MIDAL
DN 800 MOP 90
Bunde nach Ludwigshafen

Kreis: Darmstadt-Dieburg Gemeinde: Ober-Ramstadt Gemarkung: Rohrbach

| Festpunkte ETRS89 (cm) Zone 32 | | | | | | | |
|--------------------------------|--------|------------|------------|--------------|--------|--------|--------------|
| PK | PK-Nr. | Art | WGS | Höhe ü. NN/m | PK-Nr. | Rechts | Höhe ü. NN/m |
| TS | 25523 | 2483450.02 | 5516294.82 | | | | |
| TP | 253028 | 2483498.59 | 5516136.02 | | | | |
| MK | 555.8 | 2483809.96 | 5516447.54 | 249.09 | | | |
| MK | 556.2 | 2483449.13 | 5516289.55 | 254.47 | | | |

| Rev | erstellt | geprüft | freigegeben | Änderung |
|-----|------------|-----------------|-------------|------------|
| K | 10.07.2019 | Schäfers (FgP) | 10.07.2019 | GNL-Kiesel |
| J | 15.11.2017 | Kohlhaas (Koll) | 20.12.2017 | GNL-Ha |
| I | 14.08.2015 | Kohlhaas (Koll) | 14.08.2015 | GNL-Pa |

Bestandsplan
von km 555 + 740 m bis km 556 + 470 m

Maßstab: 1:1000

Plan-Nr.: 02.00.00.BL.25.07

Revisions-Nr.: K