

ROHRE			
Schweißart	Länge	DN	Werkstoff
CS11	204,35m	Ø13,0x1,9	SE480 TTM
CS6/2EG	266,24m	Ø14,4x2,6	SE480 TTM
DZ			

FREMDFEITUNGEN					
Nr.	U.Lab.	Leitungstyp	Material	SR	Eigentümer
1	0.12m	FM-Kabel			Deutsche Telekom AG / Darmstadt, 64283 Darmstadt, Eschollbrückenstr.12
2	W. DN 100				G&S-Vew. / Ober-Ramstadt, 64372 Ober-Ramstadt, Darmstädter Str. 29
3	E-Kabel				Historische Elektrizität AG / Darmstadt, 64283 Darmstadt, Jägerstr. 207
4	FM-Kabel				e-netz Südwest AG & Co. KG, 64293 Darmstadt, Domheiner Weg 24

KREUZUNGEN			
Datums	Kreuzungsobjekt	zuständige Dienststelle	
25.5.01	km 06.50	Straßenbauamt / Darmstadt, 64295 Darmstadt, Groß-Gerauer Weg 4	

### ERDGAS-FL MIDAL


DN 800 MOP 90

Bestandsplan - Längsprofil

von km 556 + 470 m bis km 557 + 131 m

Maßstab: 1:1000  
 Höhenmaßstab: 1:100

Plan-Nr.: 02.00.00.BL.25.08

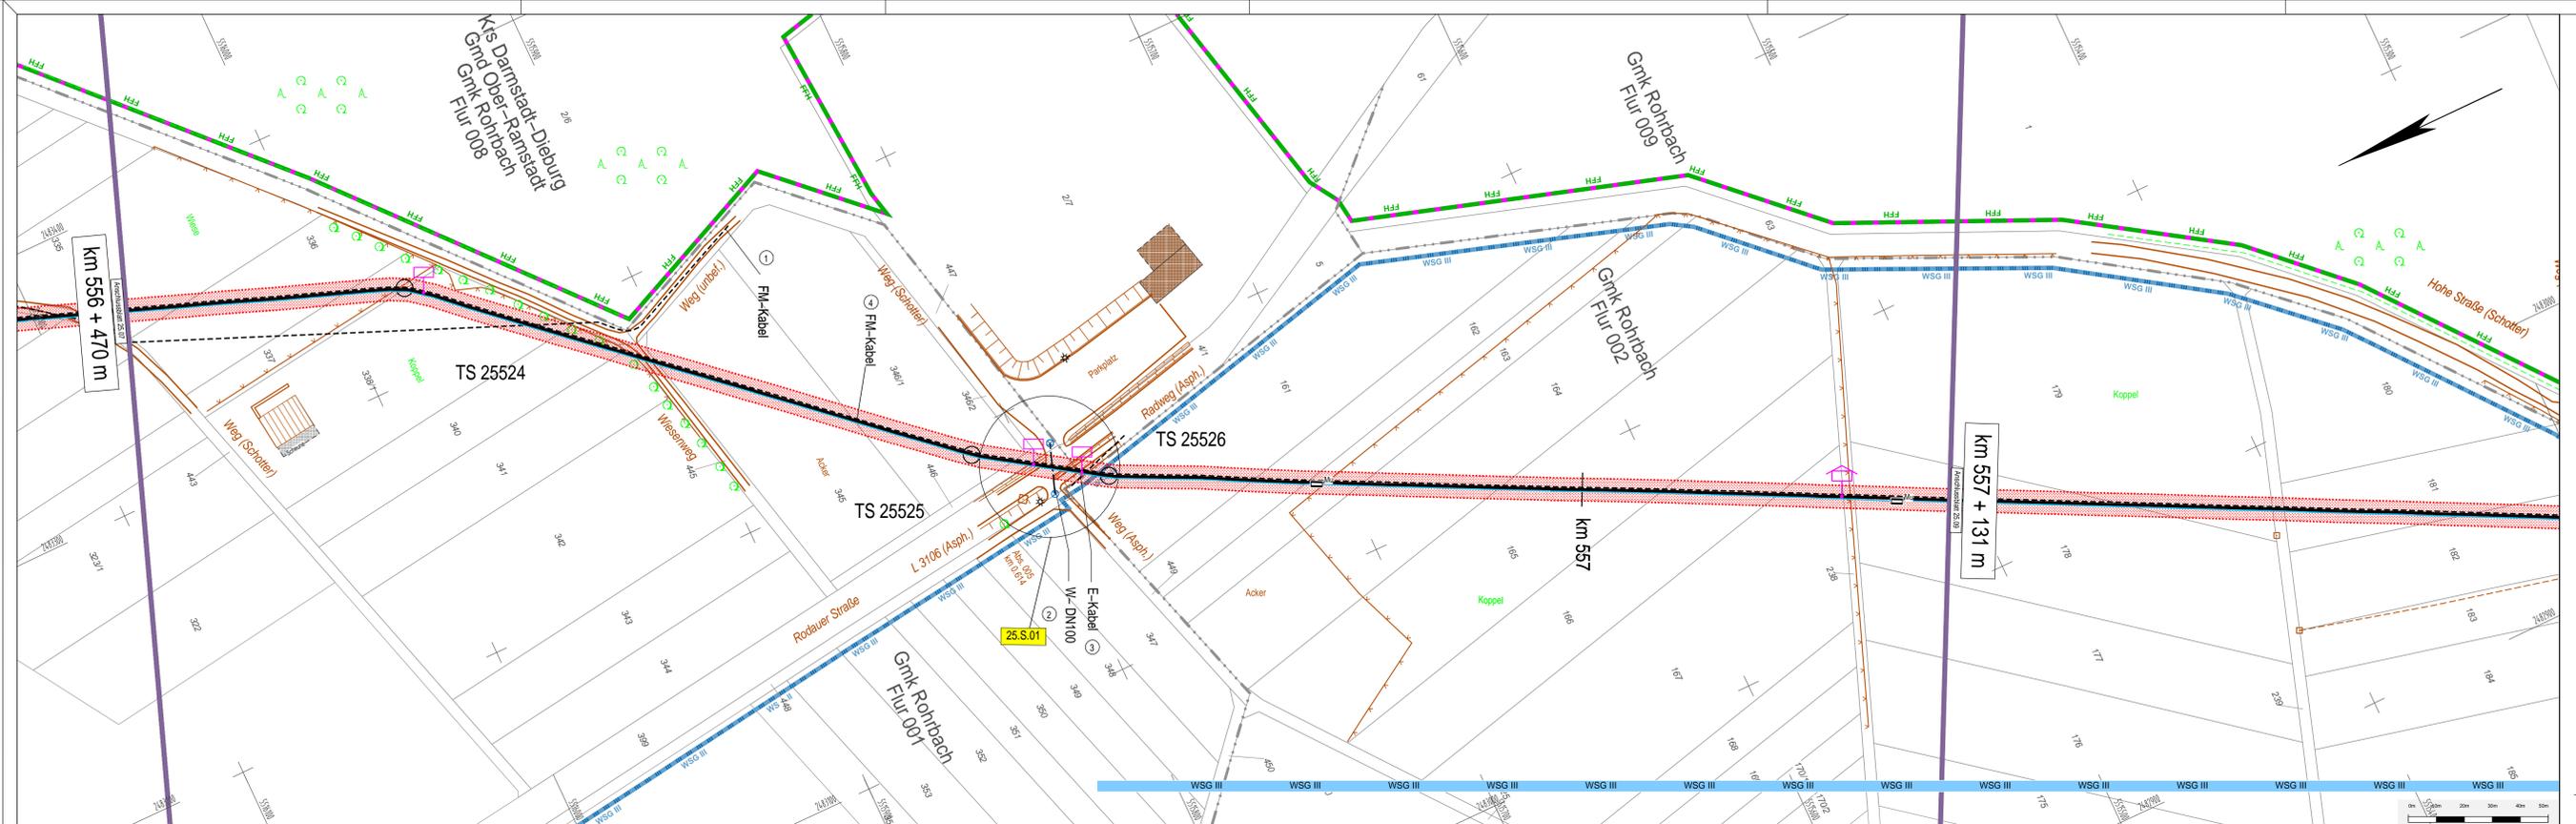

### ERDGAS-FL MIDAL

DN 800 MOP 90

Bunde nach Ludwigshafen

Kreis: Darmstadt-Dieburg | Gemeinde: Ober-Ramstadt | Gemarkung: Rohrbach

Festpunkte ETRS89 (cm) Zone 32								
PK	PK-Nr.	Anteil	Höhe	Höhe ü. NN	PK-Nr.	Rechts	Hoch	Höhe ü. NN
TS	25524	2483330.60	5515976.22					
TS	25525	2483191.49	5515816.71					
TS	25526	2483164.02	5515775.46					
MK	556.8	2483326.19	5515988.69				261.63	
MK	556.8	2483195.17	5515783.67				262.81	
MK	556.8	2483179.05	5515788.13					
MK	557.1	2483046.61	5515541.47				273.98	

Rev	erstellt	geprüft	freigegeben	Änderung
L	10.07.2019	Schirra (Fgpt)	10.07.2019	GNL-Kessel
K	28.05.2019	GNL-Hs	29.05.2019	GNL-Ba
J	15.11.2017	Köhler (Koll)	20.12.2017	GNL-Hs
-	03.06.2005	erfasst		Erweiterung

### Bestandsplan

von km 556 + 470 m bis km 557 + 131 m

Maßstab: 1:1000  
 Höhenmaßstab: 1:100

Plan-Nr.: 02.00.00.BL.25.08